

OBIEKT: Kamienny Most-Starzyce,  
dz. 16, 14, 81/45  
wznowienie: 32, zachodnikopomiaru  
pomiar: 3214, ul. Starzyce  
jed. ewid.: 321402\_5 - Chociwł - obszar wiejski  
obryt: 321402\_5.0005 - Kamienny Most  
obryt: 321402\_5.0011 - Starzyce

Usługi Geodezyjno-Kartograficzne  
Tomasz Kwiatkowski  
ul. Tęcza 179  
75-288 Nowogard  
telefon 91 26 26 900  
tel 91 266 901


**MAPA INWENTARYZACJI POWYKONAWCZEJ  
OBIEKTÓW BUDOWLANYCH**  
(Przewody elektroenergetyczne średniego i niskiego napięcia)

SKALA: 1:500

ARKUSZ 1  
NO.8.66401.2182.2022.AU

sporządzono: dnia 22.05.2023 r.  
Tomasz Kwiatkowski  
nr upr. ZEW. 15714 - zakres uprawnień 1

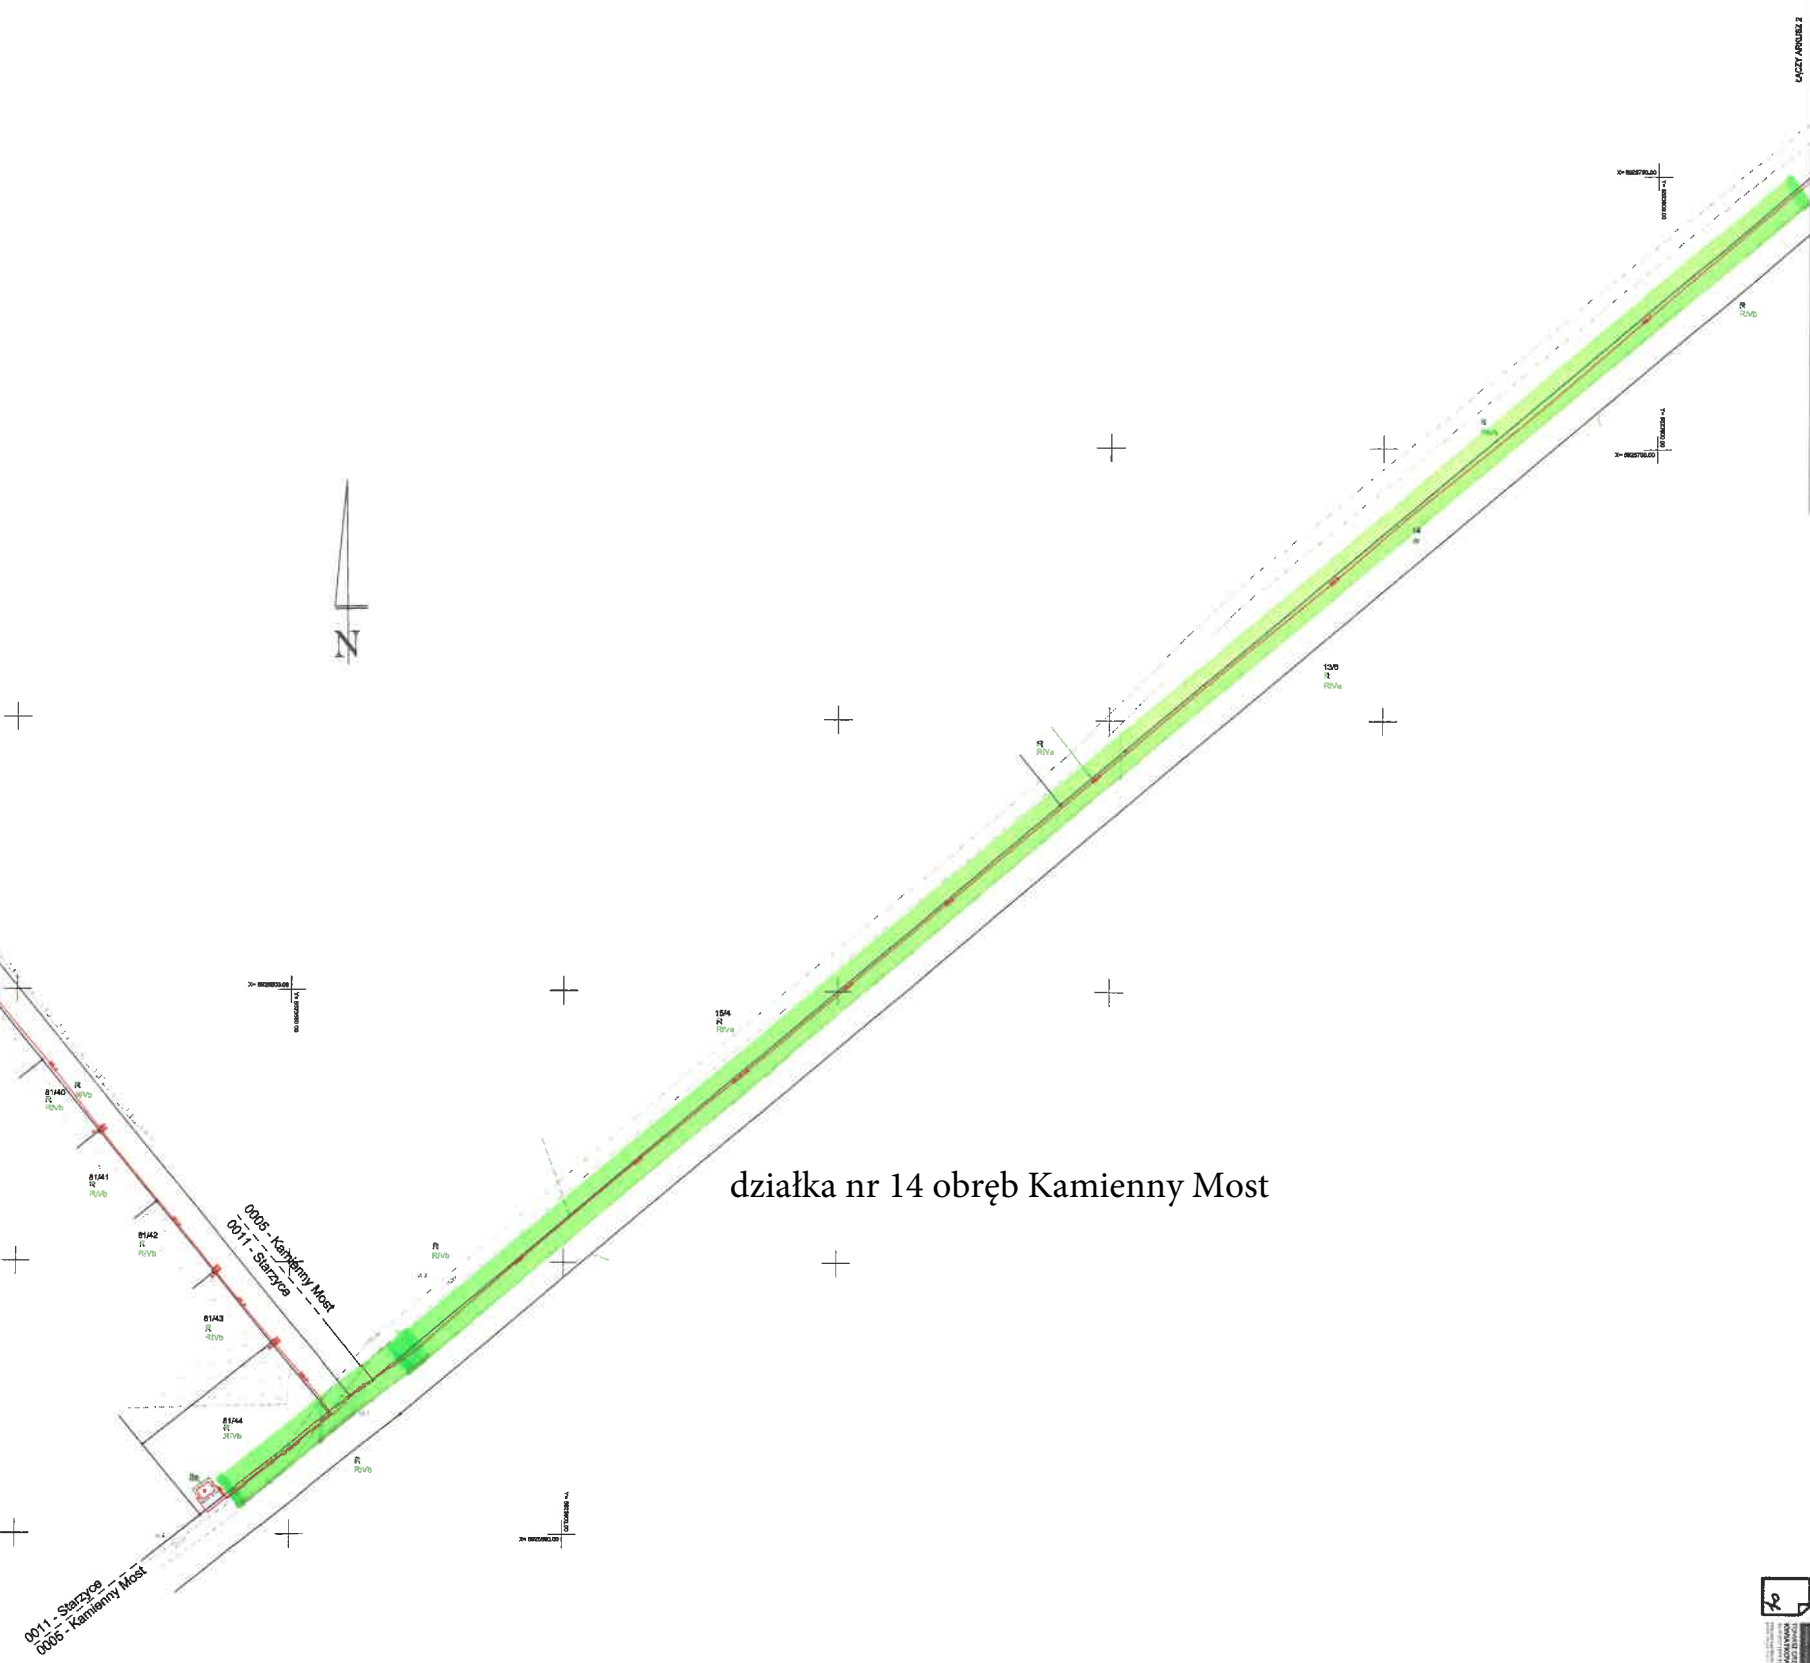

działka nr 14 obręb Kamienny Most